登記年月日：平成14年10月17日

これは図面に記録されている内容を証明した書面である。

平成25年12月20日

大津地方法務局彦根支局

登記官　北村孝雄

300749

地積測量図

平成14.10.17

1/3

地番	697-4 697-5乃至18
土地の所在	愛知郡愛荘町 ~~愛知郡愛知川町大字~~市字近藤川原

(補)+701-22　(補)+674-31　(補)+674-39
(補)+674-7　(補)+674-38

-8
-12
-13
-17
-18　除く

求積表

地番	② 697-5			
NO	Xn	Yn	Yn+1－Yn-1	Xn・(Yn+1－Yn-1)
LL31	-92302.680	19622.912	-37.702	3479995.641360
L203	-92301.935	19623.851	7.801	-720047.394935
L195	-92296.430	19630.713	17.551	-1619894.642930
L233	-92287.882	19641.402	11.231	-1036485.202742
LL24	-92288.601	19641.944	-9.187	847855.377387
LL27	-92296.382	19632.215	-9.545	880968.966190
LL28	-92296.612	19632.399	-0.744	68668.679328
LL29	-92297.360	19631.471	-1.117	103096.151120
LL30	-92297.128	19631.282	-7.061	651710.020808
LL32	-92302.641	19624.410	-6.689	617412.365649
LL33	-92302.872	19624.593	-0.046	4245.932112
LL34	-92303.055	19624.364	37.654	-3475579.232970
LL49	-92350.438	19662.247	38.106	-3519105.790428
LL50	-92350.258	19662.470	0.981	-90595.603098
LL51	-92351.187	19663.228	0.526	-48576.724362
LL52	-92351.374	19662.996	4.519	-417335.859106
LL53	-92357.318	19667.747	4.987	-460585.944866
L23	-92357.129	19667.983	0.427	-39436.494083
LL54	-92357.367	19668.174	13.007	-1201292.272569
LL66	-92347.122	19680.990	12.625	-1165882.415250
LL65	-92346.879	19680.799	0.464	-42848.951856
LL64	-92346.365	19681.454	0.670	-61872.064550
H39	-92346.525	19681.469	0.107	-9881.078175
H38	-92347.818	19681.561	-13.672	1262579.367696
G71	-92358.821	19667.797	-20.008	1847915.290568
H5	-92351.011	19661.553	-44.885	4145175.128735
			合計	203.249033
			合計面積	101.6245165
			地積	101.62 ㎡

地番	③ 697-6			
NO	Xn	Yn	Yn+1－Yn-1	Xn・(Yn+1－Yn-1)
H13	-92378.186	19649.983	-0.971	89699.218606
J90	-92378.082	19649.907	-0.677	62539.961514
J89	-92377.231	19649.306	-2.514	232236.358734
J88	-92374.521	19647.393	-1.837	169691.995077
J87	-92374.458	19647.469	-5.454	503810.293932
H8	-92366.693	19641.939	-0.077	7112.235361
H7	-92367.454	19647.392	18.988	-1753873.216552
H6	-92356.633	19660.927	14.161	-1307862.279913
H5	-92351.011	19661.553	6.870	-634451.445570
G71	-92358.821	19667.797	-10.675	985930.414175
H14	-92372.349	19650.878	-17.814	1645521.025086
			合計	354.560450
			合計面積	177.2802250
			地積	177.28 ㎡

IN1 - IN2　66、03
IN1 - J81　60、65
IN1 - H38　91、83

IN2 - J81　73、31
IN2 - H38　34、70

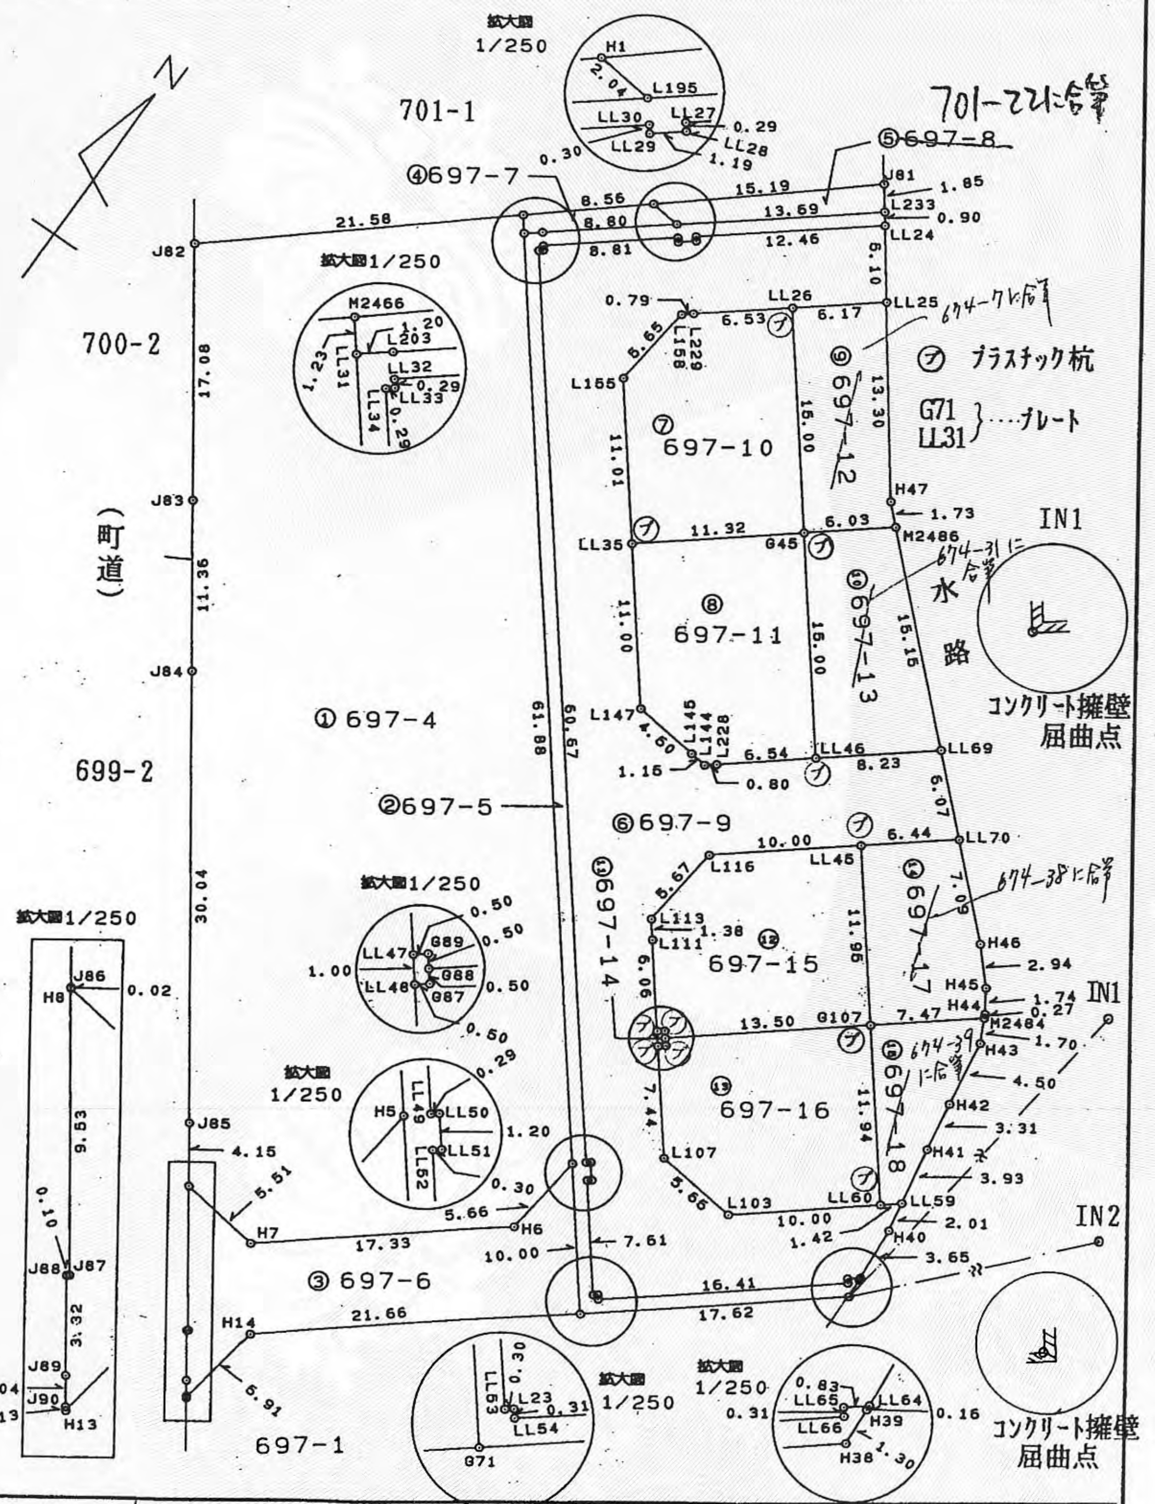

作製者	滋賀県愛知郡愛知川町大字愛知川1729番地 土地家屋調査士　廣瀬滋夫	平成14年10月12日作製)

申請人	川重 株式会社 代表取締役　川瀬重雄	縮尺	1/500

(タケザワ製)

申請番号：1-9　(8/10)

登記年月日：平成14年10月17日

これは図面に記録されている内容を証明した書面である。
平成25年12月20日　大津地方法務局彦根支局　登記官　北村孝雄

300750

地積測量図

地番	（前と同じ）
土地の所在	愛知郡愛荘町 愛知郡愛知川町大字市字近藤川原

2/3

地番	⑥ 697-9			
NO	Xn	Yn	Yn+1-Yn-1	Xn・(Yn+1-Yn-1)
LL34	-92303.055	19624.364	-37.654	3475579.232970
LL33	-92302.872	19624.593	0.046	-4245.932112
LL32	-92302.641	19624.410	6.689	-617412.365649
LL30	-92297.128	19631.282	7.061	-651710.020808
LL29	-92297.360	19631.471	1.117	-103096.151120
LL28	-92296.612	19632.399	0.744	-68668.679328
LL27	-92296.382	19632.215	9.545	-880968.966190
LL24	-92288.601	19641.944	12.796	-1180924.938396
LL25	-92292.681	19645.011	-1.756	162065.947836
LL26	-92296.537	19640.188	-9.927	916227.722799
L229	-92300.618	19635.084	-5.720	527959.534960
L158	-92301.110	19634.468	-1.248	115191.785280
L155	-92306.727	19633.836	6.243	-576270.896661
LL35	-92315.321	19640.711	13.741	-1268504.825861
L147	-92323.917	19647.577	11.336	-1046583.923112
L145	-92324.422	19652.047	5.610	-517940.007420
L144	-92324.545	19653.187	1.772	-163599.093740
L228	-92324.052	19653.819	5.731	-529109.142012
LL46	-92319.963	19658.918	11.526	-1064079.893538
LL69	-92314.824	19665.345	10.863	-1002815.933112
LL70	-92318.963	19669.781	-0.594	54837.464022
LL45	-92322.982	19664.751	-12.838	1185242.442916
L116	-92329.229	19656.943	-8.434	778704.717386
L113	-92334.864	19656.317	0.242	-22345.037088
L111	-92335.933	19657.185	4.652	-429546.760316
LL47	-92340.664	19660.969	4.408	-407037.646912
LL48	-92341.446	19661.593	5.270	-486639.420420
L107	-92347.260	19666.239	10.266	-948036.971160
L103	-92347.884	19671.859	13.431	-1240324.430004
LL60	-92341.642	19679.670	8.923	-823964.471566
LL59	-92340.753	19680.782	1.477	-136387.292181
H40	-92342.729	19681.147	0.672	-62054.313888
LL64	-92346.365	19681.454	-0.348	32136.535020
LL65	-92346.879	19680.799	-0.464	42848.951856
LL66	-92347.122	19680.990	-12.625	1165882.415250
LL54	-92357.367	19668.174	-13.007	1201292.272569
L23	-92357.129	19667.983	-0.427	39436.494083
LL53	-92357.318	19667.747	-4.987	460585.944866
LL52	-92351.374	19662.996	-4.519	417335.859106
LL51	-92351.187	19663.228	-0.526	48576.724362
LL50	-92350.258	19662.470	-0.981	90595.603098
LL49	-92350.438	19662.247	-38.106	3519105.790428
			合計	1338.326213
			合計面積	669.1631065
			地積	669.16 ㎡

地番	④ 697-7			
NO	Xn	Yn	Yn+1-Yn-1	Xn・(Yn+1-Yn-1)
LL31	-92302.680	19622.912	-1.707	157560.674760
M2466	-92301.719	19622.144	5.773	-532857.823787
H1	-92296.200	19628.685	8.569	-790886.137800
L195	-92296.430	19630.713	-4.834	446160.942620
L203	-92301.935	19623.851	-7.801	720047.394935
			合計	25.050728
			合計面積	12.5253640
			地積	12.52 ㎡

地番	⑤ 697-8			
NO	Xn	Yn	Yn+1-Yn-1	Xn・(Yn+1-Yn-1)
H1	-92296.200	19628.685	9.581	-884289.892200
J81	-92286.406	19640.294	12.717	-1173606.225102
L233	-92287.882	19641.402	-9.581	884210.197442
L195	-92296.430	19630.713	-12.717	1173733.700310
			合計	47.780450
			合計面積	23.8902250
			地積	23.89 ㎡

地番	⑦ 697-10			
NO	Xn	Yn	Yn+1-Yn-1	Xn・(Yn+1-Yn-1)
LL35	-92315.321	19640.711	-15.718	1451012.215478
L155	-92306.727	19633.836	-6.243	576270.896661
L158	-92301.110	19634.468	1.248	-115191.785280
L229	-92300.618	19635.084	5.720	-527959.534960
LL26	-92296.537	19640.188	14.470	-1335530.890390
G45	-92308.251	19649.554	0.523	-48277.215273
			合計	323.686236
			合計面積	161.8431180
			地積	161.84 ㎡

地番	⑧ 697-11			
NO	Xn	Yn	Yn+1-Yn-1	Xn・(Yn+1-Yn-1)
LL35	-92315.321	19640.711	1.977	-182507.389617
G45	-92308.251	19649.554	18.207	-1680656.325957
LL46	-92319.963	19658.918	4.265	-393744.642195
L228	-92324.052	19653.819	-5.731	529109.142012
L144	-92324.545	19653.187	-1.772	163599.093740
L145	-92324.422	19652.047	-5.610	517940.007420
L147	-92323.917	19647.577	-11.336	1046583.923112
			合計	323.808515
			合計面積	161.9042575
			地積	161.90 ㎡

作製者	滋賀県愛知郡愛知川町大字愛知川1729番地 土地家屋調査士　廣瀬滋夫	（平成14年10月12日作製）

申請人	川重 株式会社 代表取締役　川瀬重雄	縮尺	1/

（タケザワ製）

登記年月日：平成14年10月17日

これは図面に記録されている内容を証明した書面である。

平成25年12月20日　大津地方法務局彦根支局

登記官　北村孝雄

300751

地積測量図

地番	(前に同じ) 697-5乃至18
土地の所在	~~愛知郡愛知川町大字市字近藤川原~~ 愛知郡愛荘町

地番	⑬ 697-16			
NO	Xn	Yn	Yn+1-Yn-1	Xn・(Yn+1-Yn-1)
L103	-92347.884	19671.859	-13.431	1240324.430004
L107	-92347.260	19666.239	-10.266	948036.971160
LL48	-92341.446	19661.593	-4.258	393189.877068
G87	-92341.136	19661.981	0.076	-7017.926336
G88	-92340.746	19661.669	10.232	-944830.513072
G107	-92332.315	19672.213	18.001	-1662074.002315
LL60	-92341.642	19679.670	-0.354	32688.941268
			合計	317.777777
			合計面積	158.8888885
			地積	158.88 ㎡

地番	⑭ 697-17			
NO	Xn	Yn	Yn+1-Yn-1	Xn・(Yn+1-Yn-1)
LL45	-92322.982	19664.751	-2.432	224529.492224
LL70	-92318.963	19669.781	10.217	-943222.844971
H46	-92323.802	19674.968	7.186	-663438.841172
H45	-92325.958	19676.967	2.958	-273100.183764
H44	-92327.410	19677.926	1.081	-99805.930210
M2484	-92327.650	19678.048	-5.713	527467.864450
G107	-92332.315	19672.213	-13.297	1227742.792555
			合計	172.349112
			合計面積	86.1745560
			地積	86.17 ㎡

地番	⑱ 697-18			
NO	Xn	Yn	Yn+1-Yn-1	Xn・(Yn+1-Yn-1)
G107	-92332.315	19672.213	-1.622	149763.014930
M2484	-92327.650	19678.048	6.606	-609916.455900
H43	-92329.167	19678.819	1.477	-136370.179659
H42	-92333.615	19679.525	1.251	-115509.352365
H41	-92336.883	19680.070	1.257	-116067.461931
LL59	-92340.753	19680.782	-0.400	36936.301200
LL60	-92341.642	19679.670	-8.569	791275.530298
			合計	111.396573
			合計面積	55.6982865
			地積	55.69 ㎡

地番	① 697-4	
公簿	合計面積	残地
3515.6566575	1964.9236410	1550.7330165
	地積	1550.73 ㎡

地番	⑨ 697-12			
NO	Xn	Yn	Yn+1-Yn-1	Xn・(Yn+1-Yn-1)
LL26	-92296.537	19640.188	-4.543	419303.167591
LL25	-92292.681	19645.011	12.814	-1182638.414334
H47	-92303.307	19653.002	9.254	-854174.802978
M2486	-92304.485	19654.265	-3.448	318265.864280
G45	-92308.251	19649.554	-14.077	1299423.249327
			合計	179.063886
			合計面積	89.5319430
			地積	89.53 ㎡

地番	⑩ 697-13			
NO	Xn	Yn	Yn+1-Yn-1	Xn・(Yn+1-Yn-1)
G45	-92308.251	19649.554	-4.653	429510.291903
M2486	-92304.485	19654.265	15.791	-1457580.122635
LL69	-92314.824	19665.345	4.653	-429540.876072
LL46	-92319.963	19658.918	-15.791	1457824.535733
			合計	213.828929
			合計面積	106.9144645
			地積	106.91 ㎡

地番	⑪ 697-14			
NO	Xn	Yn	Yn+1-Yn-1	Xn・(Yn+1-Yn-1)
LL48	-92341.446	19661.593	-1.012	93449.543352
LL47	-92340.664	19660.969	-0.237	21884.737368
G89	-92340.355	19661.356	0.700	-64638.248500
G88	-92340.746	19661.669	0.625	-57712.966250
G87	-92341.136	19661.981	-0.076	7017.926336
			合計	0.992306
			合計面積	0.4961530
			地積	0.49 ㎡

地番	⑫ 697-15			
NO	Xn	Yn	Yn+1-Yn-1	Xn・(Yn+1-Yn-1)
L113	-92334.864	19656.317	-0.242	22345.037088
L116	-92329.229	19656.943	8.434	-778704.717386
LL45	-92322.982	19664.751	15.270	-1409771.935140
G107	-92332.315	19672.213	-3.082	284568.194830
G88	-92340.746	19661.669	-10.857	1002543.479322
G89	-92340.355	19661.356	-0.700	64638.248500
LL47	-92340.664	19660.969	-4.171	385152.909544
L111	-92335.933	19657.185	-4.652	429546.760316
			合計	317.977074
			合計面積	158.9885370
			地積	158.98 ㎡

作製者	滋賀県愛知郡愛知川町大字愛知川1 7番地 土地家屋調査士 廣瀬滋夫	平成14年10月12日作製)
申請人	川重株式会社 代表取締役 川瀬重雄	縮尺 1/

(タケザワ製)

平成14 12-10

地積測量図

地番	674-53
土地の所在	愛知郡愛知川町大字市字近藤川原 愛知郡愛荘町

求積表

地番	② 674-53			
NO	Xn	Yn	Yn+1-Yn-1	Xn・(Yn+1-Yn-1)
M2486	-92304.485	19654.265	-10.370	957197.509450
M2487	-92303.918	19654.975	7.562	-698002.227916
H27	-92310.311	19661.827	11.081	-1022890.556191
LL67	-92314.256	19666.056	3.518	-324761.552608
LL69	-92314.824	19665.345	-11.791	1088484.089784
			合計	27.262519
			合計面積	13.6312595
			地積	13.63 ㎡

地番	① 674-48	
公簿	合計面積	残地
27.150763	13.6312595	13.5195035
	地積	13.51 ㎡

引照点間の距離

IN1 - LL25	6.18
IN1 - LL69	31.10
IN2 - LL25	30.62
IN2 - LL69	8.23
IN1 - IN2	29.99

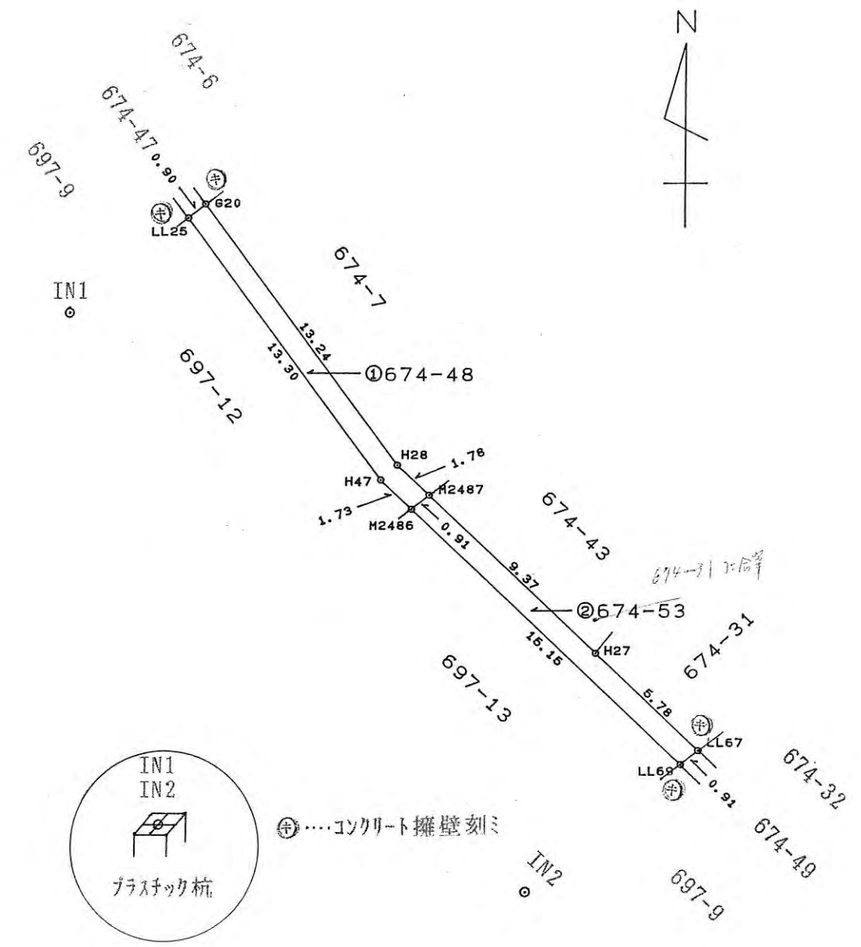

これは図面の写しである。

平成拾五年 拾月 拾日

大津地方法務局 彦根支局
登記官 北村 孝雄

複写機により作成

(タケザワ製)

作製者	滋賀県愛知郡愛知川町大字愛知川1729番地 土地家屋調査士 廣瀬滋夫	(14年10月22日作製)	
申請人	川重株式会社 代表取締役 川瀬重雄	縮尺	1/250

登記年月日：平成14年10月17日

これは図面に記録されている内容を証明した書面である。

平成25年12月20日　大津地方法務局彦根支局

登記官　北村孝雄

300727

674-7

地番	~~674-43~~ 南4 674-31
土地の所在	~~愛知郡愛知川町大字市字近藤川原~~ 愛知郡愛荘町

平成14 10.17

地積測量図

求積表

地番	② 674-43			
NO	Xn	Yn	Yn+1-Yn-1	Xn・(Yn+1-Yn-1)
H27	-92310.311	19661.827	-7.286	672572.925946
M2487	-92303.918	19654.975	-6.063	559638.654834
M2488	-92303.286	19655.764	7.286	-672521.741796
H26	-92309.349	19662.261	6.063	-559671.582987
			合計	18.255997
			合計面積	9.1279985
			地積	9.12 ㎡

地番	① 674-7	
公簿	合計面積	残地
24.1587185	9.1279985	15.0307200
	地積	15.03 ㎡

	X	Y
IN1	-92256.867	19621.264
IN2	-92350.615	19627.845

引照点間の距離

IN1 - G20	42.90
IN1 - H27	67.09
IN2 - G20	61.17
IN2 - H27	52.72
IN1 - IN2	93.98

㊎……金属鋲

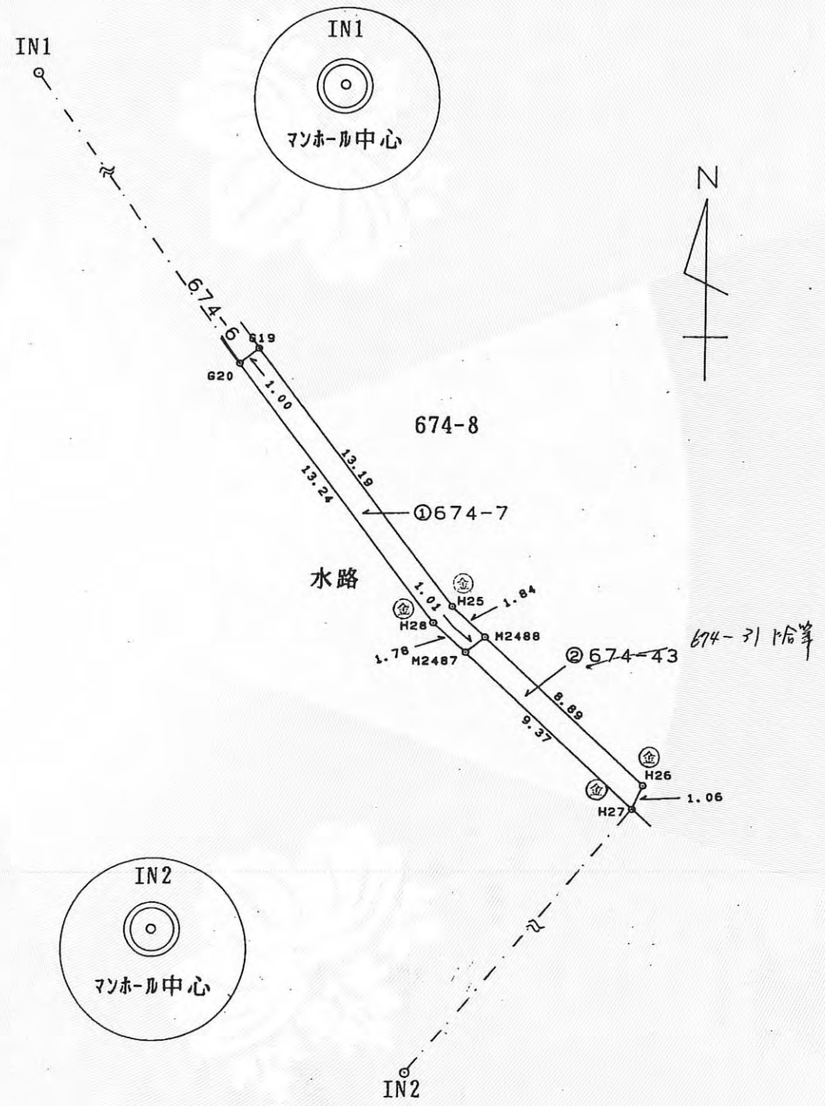

作製者	滋賀県愛知郡愛知川町大字愛知川1
	土地家屋調査士　廣瀬滋夫

（14年 10月 14 日作製）

（タケザワ製）

申請人	川重株式会社 代表取締役　川瀬重雄	縮尺	1/250

これは図面に記録されている内容を証明した書面である。
平成25年12月20日　大津地方法務局彦根支局
登記官　北村孝雄

登記年月日：平成14年10月17日

300720

地番	674-8（旧674-4、旧674-7） 674-10乃至41（旧701-13、旧701-12、旧701-11） 674-10-13-15-17-30 除く
土地の所在	~~愛知郡愛知川町大字市字近藤川原~~ 愛知郡愛荘町

~~土地所在図~~ 地積測量図

平成14 10 17　1/6

引照点間の距離

IN1 - G68	31、58
IN1 - H37	63、19
IN2 - G68	50、57
IN2 - H37	41、87
IN1 - IN2	22、01

㋐ … プラスチック杭
㋑ … コンクリート擁壁
LL8 … プレート
LL36 … プレート
LL37 … プレート

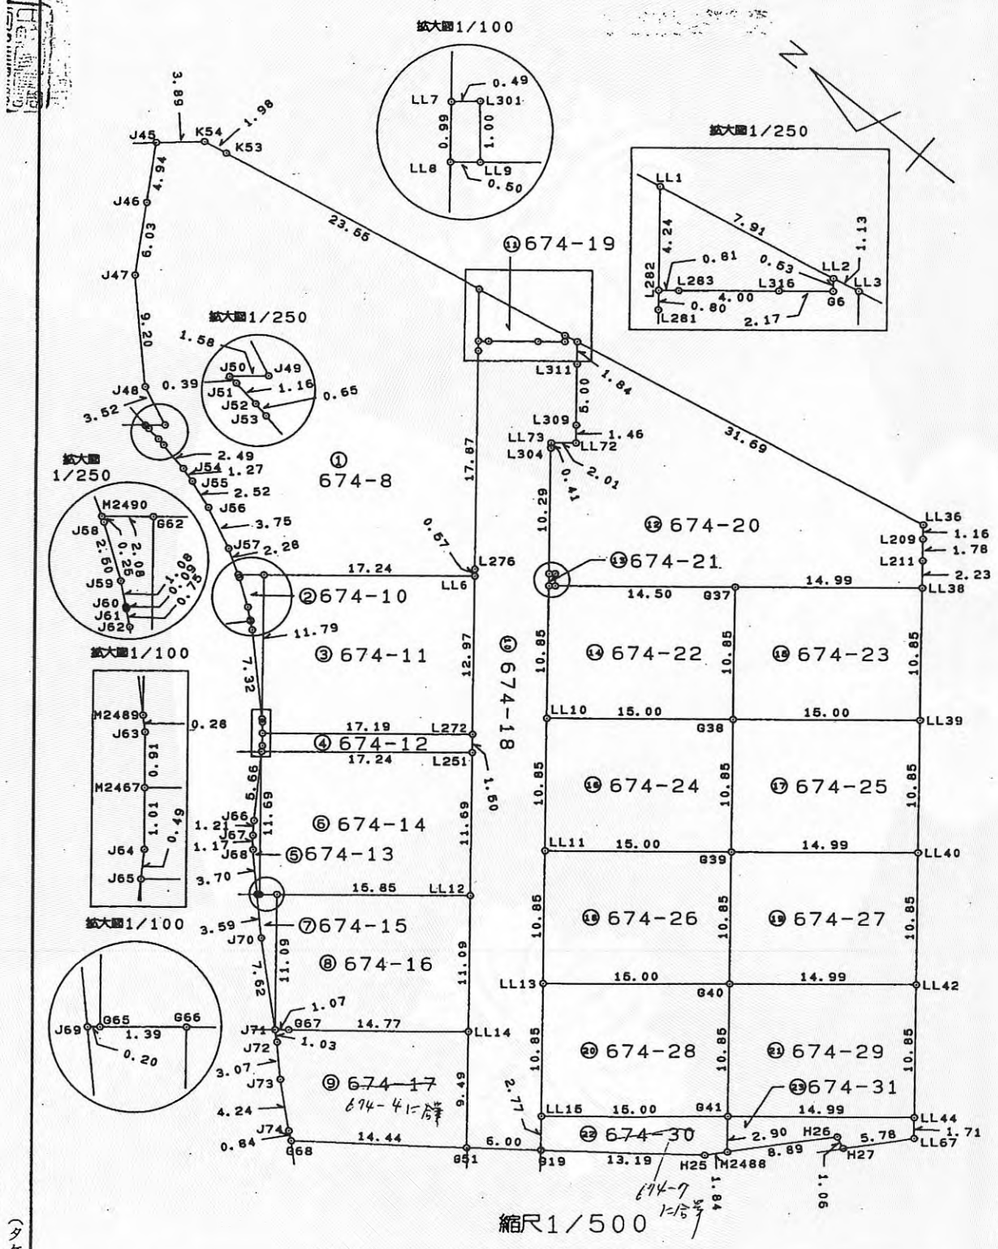

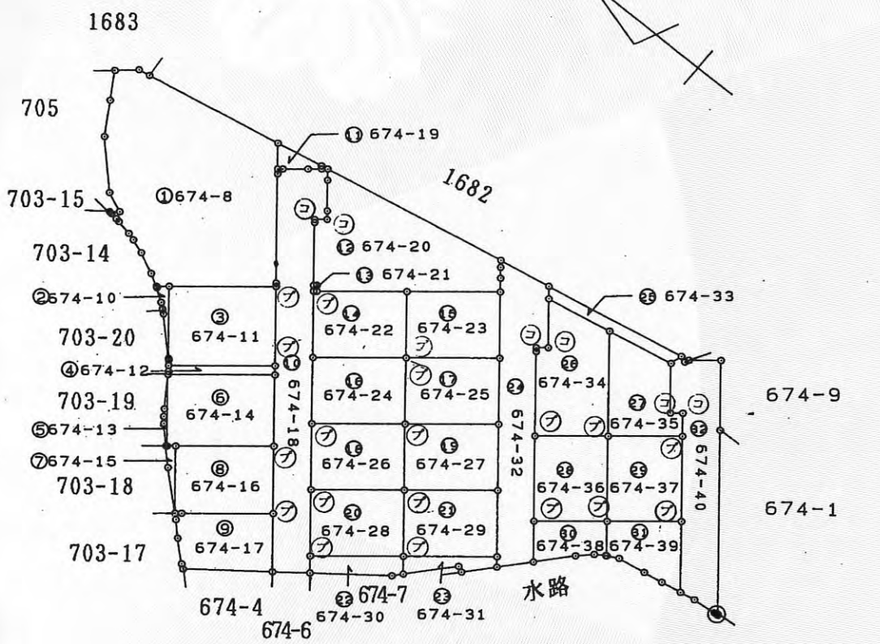

作製者	滋賀県愛知郡愛知川町大字愛知川1129番地 土地家屋調査士　庸瀬滋夫
	（14年10月12日作製）
申請人	川重株式会社 代表取締役　川瀬重雄
縮尺	1/1000

（タケザワ製）

登記年月日：平成14年10月17日

これは図面に記録されている内容を証明した書面である。

平成25年12月20日

大津地方法務局彦根支局

登記官　北村孝雄

300721

地番	~~674-10乃至41~~ (前と同じ)
土地の所在	~~愛知郡愛知川町大字市~~字近藤川原 愛知郡愛荘町

地積測量図

求積表

地番	② 674-10			
NO	Xn	Yn	Yn+1−Yn−1	Xn・(Yn+1−Yn−1)
M2489	-92251.406	19659.431	-4.090	377308.250540
J62	-92246.164	19664.547	5.595	-516117.287580
J61	-92245.584	19665.026	0.534	-49259.141856
J60	-92245.517	19665.081	0.746	-68815.155682
J59	-92244.683	19665.772	2.129	-196388.930107
J58	-92242.636	19667.210	1.565	-144359.725340
M2490	-92242.419	19667.337	1.427	-131629.931913
G62	-92244.045	19668.637	-7.906	729281.419770
			合計	19.497832
			合計面積	9.7489160
			地積	9.74 ㎡

地番	③ 674-11			
NO	Xn	Yn	Yn+1−Yn−1	Xn・(Yn+1−Yn−1)
L272	-92265.605	19669.269	-20.873	1925859.973165
M2467	-92252.181	19658.528	-10.033	925566.131973
J63	-92251.606	19659.236	0.903	-83303.200218
M2489	-92251.406	19659.431	9.401	-867255.467806
G62	-92244.045	19668.637	19.970	-1842113.578650
LL6	-92257.507	19679.401	0.632	-58306.744424
			合計	447.114040
			合計面積	223.5570200
			地積	223.55 ㎡

地番	④ 674-12			
NO	Xn	Yn	Yn+1−Yn−1	Xn・(Yn+1−Yn−1)
L251	-92266.547	19668.096	-11.934	1101108.971898
J65	-92253.083	19657.335	-10.352	955003.915216
J64	-92252.817	19657.744	1.193	-110057.610681
M2467	-92252.181	19658.528	11.525	-1063206.386025
L272	-92265.605	19669.269	9.568	-882797.308640
			合計	51.581768
			合計面積	25.7908840
			地積	25.79 ㎡

地番	⑤ 674-13			
NO	Xn	Yn	Yn+1−Yn−1	Xn・(Yn+1−Yn−1)
G65	-92260.382	19648.202	-9.258	854146.616556
J69	-92260.223	19648.077	2.502	-230835.077946
J68	-92257.623	19650.704	3.519	-324654.575337
J67	-92256.872	19651.596	1.885	-173904.203720
J66	-92256.176	19652.589	5.739	-529458.194064
J65	-92253.083	19657.335	-4.387	404714.275121
			合計	8.840610
			合計面積	4.4203050
			地積	4.42 ㎡

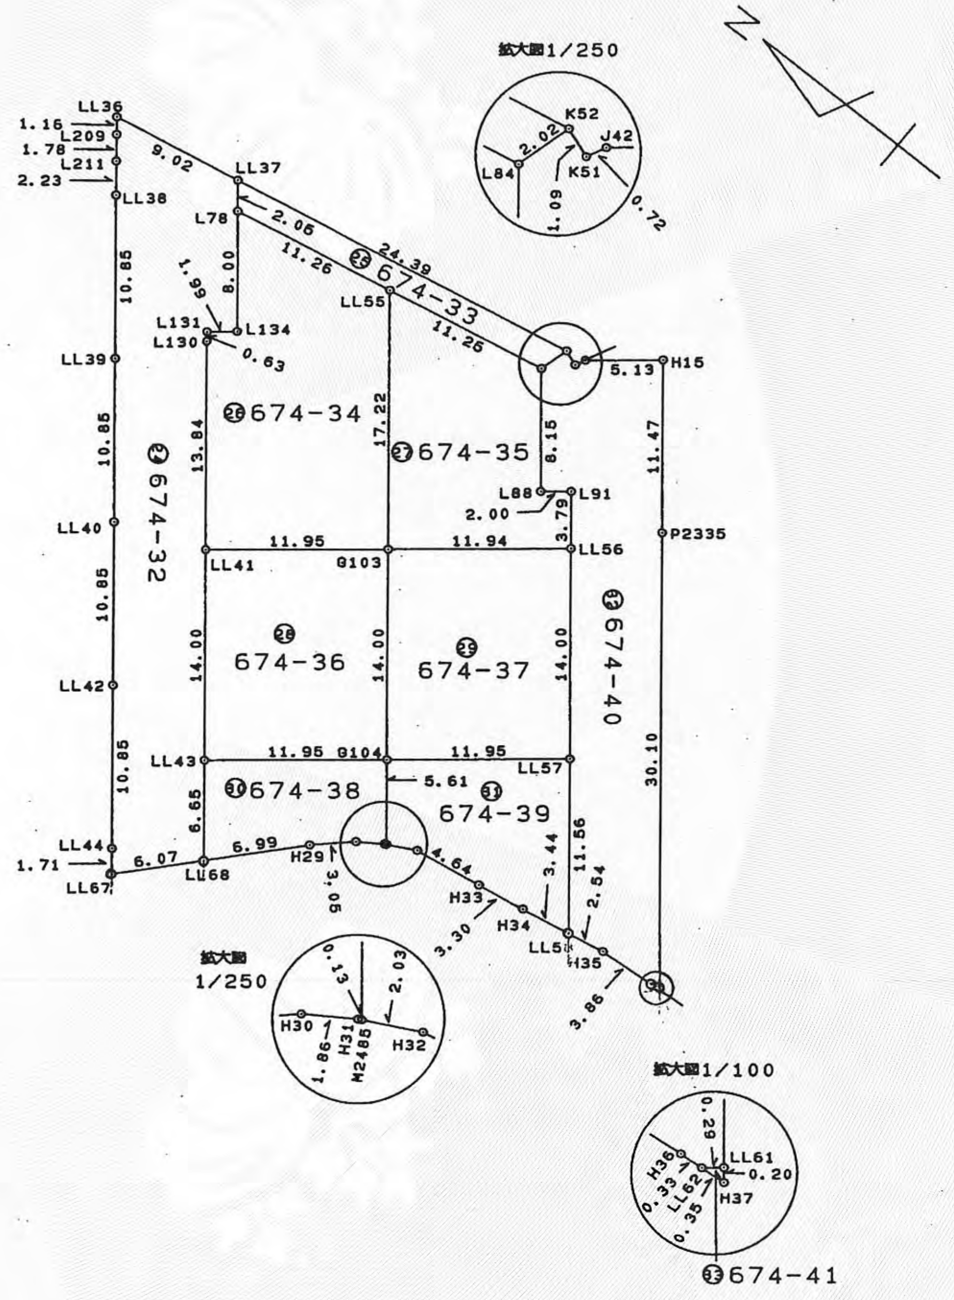

(タケザワ製)

作製者	滋賀県愛知郡愛知川町大字愛知川1729番地 土地家屋調査士　廣瀬滋夫	(　14年　10月12日作製)

申請人	川重株式会社 代表取締役　川瀬重雄	縮尺	1/

申請番号：1-9　(2/10)

これは図面に記録されている内容を証明した書面である。
平成25年12月20日
大津地方法務局彦根支局
登記官　北村孝雄

300722

3/6

地積測量図

(前と同じ)

地番	~~674-10乃至41~~
土地の所在	~~愛知郡愛知川町大字市字近藤川原~~ 愛知郡愛荘町

地番	⑩ 674-18			
NO	Xn	Yn	Yn+1－Yn-1	Xn・(Yn+1－Yn-1)
G51	-92286.695	19642.887	3.808	-351427.734560
LL14	-92280.770	19650.303	16.082	-1484059.343140
LL12	-92273.849	19658.969	17.793	-1641828.595257
L251	-92266.547	19668.096	10.300	-950345.434100
L272	-92265.605	19669.269	11.305	-1043062.664525
LL6	-92257.507	19679.401	10.581	-976176.681567
L276	-92257.148	19679.850	14.417	-1330071.302716
L281	-92246.001	19693.818	14.591	-1345961.400591
L282	-92245.501	19694.441	1.121	-103407.206621
L283	-92246.134	19694.939	3.012	-277845.355608
L316	-92249.250	19697.453	3.870	-357004.597500
G6	-92250.947	19698.809	1.770	-163284.176190
LL2	-92250.616	19699.223	0.625	-57656.635000
LL3	-92251.727	19699.434	-1.230	113469.624210
L311	-92252.879	19697.993	-5.349	493460.649771
L309	-92256.002	19694.085	-5.040	464970.250080
LL72	-92256.918	19692.953	-2.388	220309.520184
LL73	-92255.355	19691.697	-1.580	145763.460900
L304	-92255.612	19691.373	-8.363	771533.683156
LL7	-92262.040	19683.334	-8.813	813105.358520
LL8	-92262.659	19682.560	-9.248	853245.070432
LL10	-92269.434	19674.086	-16.948	1563782.367432
LL11	-92276.210	19665.612	-16.949	1563989.483290
LL13	-92282.985	19657.137	-16.949	1564104.312765
LL15	-92289.761	19648.663	-10.642	982147.636562
G19	-92291.492	19646.495	-5.776	533075.657792
			合計	825.947719
			合計面積	412.9738595
			地積	412.97 ㎡

地番	⑪ 674-19			
NO	Xn	Yn	Yn+1－Yn-1	Xn・(Yn+1－Yn-1)
L282	-92245.501	19694.441	2.811	-259302.103311
LL1	-92242.846	19697.750	4.782	-441105.289572
LL2	-92250.616	19699.223	1.059	-97693.402344
G6	-92250.947	19698.809	-1.770	163284.176190
L316	-92249.250	19697.453	-3.870	357004.597500
L283	-92246.134	19694.939	-3.012	277845.355608
			合計	33.334071
			合計面積	16.6670355
			地積	16.66 ㎡

地番	⑥ 674-14			
NO	Xn	Yn	Yn+1－Yn-1	Xn・(Yn+1－Yn-1)
G65	-92260.382	19648.202	8.264	-762439.796848
J65	-92253.083	19657.335	19.894	-1835282.833202
L251	-92266.547	19668.096	1.634	-150763.537798
LL12	-92273.849	19658.969	-19.025	1755509.977225
G66	-92261.469	19649.071	-10.767	993379.236723
			合計	403.046100
			合計面積	201.5230500
			地積	201.52 ㎡

地番	⑦ 674-15			
NO	Xn	Yn	Yn+1－Yn-1	Xn・(Yn+1－Yn-1)
J71	-92268.394	19640.410	-3.547	327275.993518
J70	-92262.748	19645.524	7.667	-707378.488916
J69	-92260.223	19648.077	2.678	-247072.877194
G65	-92260.382	19648.202	0.994	-91706.819708
G66	-92261.469	19649.071	-7.792	718901.366448
			合計	19.174148
			合計面積	9.5870740
			地積	9.58 ㎡

地番	⑧ 674-16			
NO	Xn	Yn	Yn+1－Yn-1	Xn・(Yn+1－Yn-1)
J71	-92268.394	19640.410	7.991	-737316.736454
G66	-92261.469	19649.071	18.559	-1712280.603171
LL12	-92273.849	19658.969	1.232	-113681.381968
LL14	-92280.770	19650.303	-17.889	1650810.694530
G67	-92269.232	19641.080	-9.893	912819.512176
			合計	351.485113
			合計面積	175.7425565
			地積	175.74 ㎡

地番	⑨ 674-17			
NO	Xn	Yn	Yn+1－Yn-1	Xn・(Yn+1－Yn-1)
G51	-92286.695	19642.887	-16.096	1485446.642720
G68	-92275.151	19634.207	-8.175	754349.359425
J74	-92274.478	19634.712	3.320	-306351.266960
J73	-92271.309	19637.527	5.005	-461817.901545
J72	-92269.160	19639.717	2.883	-266011.988280
J71	-92268.394	19640.410	1.363	-125761.821022
G67	-92269.232	19641.080	9.893	-912819.512176
LL14	-92280.770	19650.303	1.807	-166751.351390
			合計	282.160772
			合計面積	141.0803860
			地積	141.08 ㎡

(タケザワ製)

作製者	滋賀県愛知郡愛知川町大字愛知川1729番地 土地家屋調査士　廣瀬滋夫	(14年10月12日作製)	申請人	川重株式会社 代表取締役　川瀬重雄	縮尺	1/

これは図面に記録されている内容を証明した書面である。
平成25年12月20日　大津地方法務局彦根支局
登記官　北村孝雄

300723

地積測量図

地番	（前と同じ）
土地の所在	~~愛知郡愛知川町大字市字近藤川原~~ 愛知郡愛荘町

4/6

地番	㉙ 674-33			
NO	Xn	Yn	Yn+1-Yn-1	Xn・(Yn+1-Yn-1)
L78	-92293.014	19705.427	-0.509	46977.144126
LL37	-92291.725	19707.019	6.137	-566394.316325
K52	-92315.692	19711.564	2.606	-240574.693352
L84	-92315.128	19709.625	-4.036	372583.856608
LL55	-92304.080	19707.528	-4.198	387492.527840
			合計	84.518897
			合計面積	42.2594485
			地積	42.25 ㎡

地番	㉘ 674-34			
NO	Xn	Yn	Yn+1-Yn-1	Xn・(Yn+1-Yn-1)
G103	-92314.830	19694.082	-20.907	1930026.150810
LL41	-92305.498	19686.621	3.351	-309315.723798
L130	-92296.851	19697.433	11.312	-1044061.978512
L131	-92296.466	19697.933	1.753	-161795.704898
L134	-92298.015	19699.186	7.494	-691681.324410
L78	-92293.014	19705.427	8.342	-769908.322788
LL55	-92304.080	19707.528	-11.345	1047189.787600
			合計	452.884004
			合計面積	226.4420020
			地積	226.44 ㎡

地番	㉗ 674-35			
NO	Xn	Yn	Yn+1-Yn-1	Xn・(Yn+1-Yn-1)
LL56	-92324.157	19701.540	-10.415	961556.095155
G103	-92314.830	19694.082	5.988	-552781.202040
LL55	-92304.080	19707.528	15.543	-1434682.315440
L84	-92315.128	19709.625	-4.271	394277.911688
L88	-92320.221	19703.257	-5.128	473418.093288
L91	-92321.786	19704.497	-1.717	158516.506562
			合計	305.089213
			合計面積	152.5446065
			地積	152.54 ㎡

地番	㉖ 674-36			
NO	Xn	Yn	Yn+1-Yn-1	Xn・(Yn+1-Yn-1)
G104	-92323.573	19683.148	-18.394	1698199.801762
LL43	-92314.243	19675.688	3.473	-320607.365939
LL41	-92305.498	19686.621	18.394	-1697867.330212
G103	-92314.830	19694.082	-3.473	320609.404590
			合計	334.510201
			合計面積	167.2551005
			地積	167.25 ㎡

地番	㉑ 674-29			
NO	Xn	Yn	Yn+1-Yn-1	Xn・(Yn+1-Yn-1)
LL44	-92313.187	19667.393	-17.837	1646590.316519
G41	-92301.476	19658.029	-0.890	82148.313640
G40	-92294.700	19666.503	17.837	-1646260.563900
LL42	-92306.411	19675.866	0.890	-82152.705790
			合計	325.360469
			合計面積	162.6802345
			地積	162.68 ㎡

地番	㉒ 674-30			
NO	Xn	Yn	Yn+1-Yn-1	Xn・(Yn+1-Yn-1)
G41	-92301.476	19658.029	7.101	-655432.781076
M2488	-92303.286	19655.764	-3.609	333122.559174
H25	-92302.032	19654.420	-9.269	855547.534608
G19	-92291.492	19646.495	-5.757	531322.119444
LL15	-92289.761	19648.663	11.534	-1064470.103374
			合計	89.328776
			合計面積	44.6643880
			地積	44.66 ㎡

地番	㉓ 674-31			
NO	Xn	Yn	Yn+1-Yn-1	Xn・(Yn+1-Yn-1)
LL67	-92314.256	19666.056	-5.566	513821.148896
H27	-92310.311	19661.827	-3.795	350317.630245
H26	-92309.349	19662.261	-6.063	559671.582987
M2488	-92303.286	19655.764	-4.232	390627.506352
G41	-92301.476	19658.029	11.629	-1073373.864404
LL44	-92313.187	19667.393	8.027	-740997.952049
			合計	66.052027
			合計面積	33.0260135
			地積	33.02 ㎡

地番	㉔ 674-32			
NO	Xn	Yn	Yn+1-Yn-1	Xn・(Yn+1-Yn-1)
LL67	-92314.256	19666.056	-3.099	286081.879344
LL44	-92313.187	19667.393	9.810	-905592.364470
LL42	-92306.411	19675.866	16.949	-1564501.360039
LL40	-92299.636	19684.342	16.951	-1564571.129836
LL39	-92292.862	19692.817	16.948	-1564179.425176
LL38	-92286.085	19701.290	10.217	-942886.930445
L211	-92284.689	19703.034	3.136	-289404.784704
L209	-92283.580	19704.426	2.305	-212713.651900
LL36	-92282.864	19705.339	2.593	-239289.466352
LL37	-92291.725	19707.019	0.088	-8121.671800
L78	-92293.014	19705.427	-7.833	722931.178662
L134	-92298.015	19699.186	-7.494	691681.324410
L131	-92296.466	19697.933	-1.753	161795.704898
L130	-92296.851	19697.433	-11.312	1044061.978512
LL41	-92305.498	19686.621	-21.745	2007183.054010
LL43	-92314.243	19675.688	-16.129	1488936.425347
LL68	-92318.395	19670.492	-9.632	889210.780640
			合計	621.541101
			合計面積	310.7705505
			地積	310.77 ㎡

作製者	滋賀県愛知郡愛知川町大字愛知川1129番地 土地家屋調査士　廣瀬滋夫	（14年10月12日作製）

申請人	川重株式会社 代表取締役　川瀬重雄	縮尺	1/

（タケザワ製）

登記年月日：平成14年10月17日

これは図面に記録されている内容を証明した書面である。

平成25年12月20日

大津地方法務局彦根支局

登記官　北村孝雄

300724

(前と同じ)

地番	674-10乃至41
土地の所在	~~愛知郡愛知川町大字市字近藤川原~~ 愛知郡愛荘町

地積測量図

地番	⑯ 674-24			
NO	Xn	Yn	Yn+1−Yn−1	Xn・(Yn+1−Yn−1)
G39	-92287.925	19674.978	-17.840	1646416.582000
LL11	-92276.210	19665.612	-0.892	82310.379320
LL10	-92269.434	19674.086	17.840	-1646086.702560
G38	-92281.149	19683.452	0.892	-82314.784908
			合計	325.473852
			合計面積	162.7369260
			地積	162.73 ㎡

地番	⑰ 674-25			
NO	Xn	Yn	Yn+1−Yn−1	Xn・(Yn+1−Yn−1)
LL40	-92299.636	19684.342	-17.839	1646533.206604
G39	-92287.925	19674.978	-0.890	82136.253250
G38	-92281.149	19683.452	17.839	-1646203.417011
LL39	-92292.862	19692.817	0.890	-82140.647180
			合計	325.395663
			合計面積	162.6978315
			地積	162.69 ㎡

地番	⑱ 674-26			
NO	Xn	Yn	Yn+1−Yn−1	Xn・(Yn+1−Yn−1)
G40	-92294.700	19666.503	-17.841	1646629.742700
LL13	-92282.985	19657.137	-0.891	82224.139635
LL11	-92276.210	19665.612	17.841	-1646299.862610
G39	-92287.925	19674.978	0.891	-82228.541175
			合計	325.478550
			合計面積	162.7392750
			地積	162.73 ㎡

地番	⑲ 674-27			
NO	Xn	Yn	Yn+1−Yn−1	Xn・(Yn+1−Yn−1)
LL42	-92306.411	19675.866	-17.839	1646654.065829
G40	-92294.700	19666.503	-0.888	81957.693600
G39	-92287.925	19674.978	17.839	-1646324.294075
LL40	-92299.636	19684.342	0.888	-81962.076768
			合計	325.388586
			合計面積	162.6942930
			地積	162.69 ㎡

地番	⑳ 674-28			
NO	Xn	Yn	Yn+1−Yn−1	Xn・(Yn+1−Yn−1)
G41	-92301.476	19658.029	-17.840	1646658.331840
LL15	-92289.761	19648.663	-0.892	82322.466812
LL13	-92282.985	19657.137	17.840	-1646328.452400
G40	-92294.700	19666.503	0.892	-82326.872400
			合計	325.473852
			合計面積	162.7369260
			地積	162.73 ㎡

地番	⑫ 674-20			
NO	Xn	Yn	Yn+1−Yn−1	Xn・(Yn+1−Yn−1)
LL9	-92263.051	19682.874	-8.279	763845.799229
L301	-92262.412	19683.648	0.460	-42440.709520
LL7	-92262.040	19683.334	7.725	-712724.259000
L304	-92255.612	19691.373	8.363	-771533.683156
LL73	-92255.355	19691.697	1.580	-145763.460900
LL72	-92256.918	19692.953	2.388	-220309.520184
L309	-92256.002	19694.085	5.040	-464970.250080
L311	-92252.879	19697.993	5.349	-493460.649771
LL3	-92251.727	19699.434	7.346	-677681.186542
LL36	-92282.864	19705.339	4.992	-460676.057088
L209	-92283.580	19704.426	-2.305	212713.651900
L211	-92284.689	19703.034	-3.136	289404.784704
LL38	-92286.085	19701.290	-11.107	1025021.546095
G37	-92274.374	19691.927	-18.416	1699324.871584
			合計	750.877271
			合計面積	375.4386355
			地積	375.43 ㎡

地番	⑬ 674-21			
NO	Xn	Yn	Yn+1−Yn−1	Xn・(Yn+1−Yn−1)
LL8	-92262.659	19682.560	0.460	-42440.823140
LL7	-92262.040	19683.334	1.088	-100381.099520
L301	-92262.412	19683.648	-0.460	42440.709520
LL9	-92263.051	19682.874	-1.088	100382.199488
			合計	0.986348
			合計面積	0.4931740
			地積	0.49 ㎡

地番	⑭ 674-22			
NO	Xn	Yn	Yn+1−Yn−1	Xn・(Yn+1−Yn−1)
G38	-92281.149	19683.452	-17.841	1646387.979309
LL10	-92269.434	19674.086	-0.892	82304.335128
LL8	-92262.659	19682.560	8.788	-810804.247292
LL9	-92263.051	19682.874	9.367	-864227.998717
G37	-92274.374	19691.927	0.578	-53334.588172
			合計	325.480256
			合計面積	162.7401280
			地積	162.74 ㎡

地番	⑮ 674-23			
NO	Xn	Yn	Yn+1−Yn−1	Xn・(Yn+1−Yn−1)
LL39	-92292.862	19692.817	-17.838	1646320.072356
G38	-92281.149	19683.452	-0.890	82130.222610
G37	-92274.374	19691.927	17.838	-1645990.283412
LL38	-92286.085	19701.290	0.890	-82134.615650
			合計	325.395904
			合計面積	162.6979520
			地積	162.69 ㎡

作製者	滋賀県愛知郡愛知川町大字愛知川1729番地 土地家屋調査士　廣瀬滋夫	(14年10月12日作製)

申請人	川重株式会社 代表取締役　川瀬重雄	縮尺	1/

(タケザワ製)

これは図面に記録されている内容を証明した書面である。
平成25年12月20日
大津地方法務局彦根支局
登記官　北村孝雄

300725

(前に同じ)

6/6

地積測量図

地番	~~674-10735 41~~
土地の所在	~~愛知郡愛知川町大字~~市字近藤川原 愛知郡愛荘町

地番	㉜ 674-40			
NO	Xn	Yn	Yn+1-Yn-1	Xn・(Yn+1-Yn-1)
LL58	-92340.116	19681.579	8.568	-791170.113888
LL57	-92332.903	19690.607	19.961	-1843057.076783
LL56	-92324.157	19701.540	13.890	-1282382.540730
L91	-92321.786	19704.497	1.717	-158516.506562
L88	-92320.221	19703.257	5.128	-473418.093288
L84	-92315.128	19709.625	8.307	-766861.768296
K52	-92315.692	19711.564	1.563	-144289.426596
K51	-92316.714	19711.188	0.265	-24463.929210
J42	-92317.047	19711.829	3.846	-355051.362762
H15	-92321.056	19715.034	-5.751	530938.393056
P2335	-92328.217	19706.078	-32.463	2997250.908471
LL61	-92347.010	19682.571	-23.690	2187700.666900
LL62	-92346.786	19682.388	-0.206	19023.437916
H36	-92346.454	19682.365	-0.349	32228.912446
H35	-92342.610	19682.039	-0.786	72581.291460
			合計	512.792134
			合計面積	256.3960670
			地積	256.39 ㎡

地番	㉝ 674-41			
NO	Xn	Yn	Yn+1-Yn-1	Xn・(Yn+1-Yn-1)
LL62	-92346.786	19682.388	0.157	-14498.445402
LL61	-92347.010	19682.571	0.026	-2401.022260
H37	-92347.136	19682.414	-0.183	16899.525888
			合計	0.058226
			合計面積	0.0291130
			地積	0.02 ㎡

地番	① 674-8	
公簿	合計面積	残地
5241.158178	4469.0107570	772.1474210
	地積	772.14 ㎡

地番	㉙ 674-37			
NO	Xn	Yn	Yn+1-Yn-1	Xn・(Yn+1-Yn-1)
LL57	-92332.903	19690.607	-18.392	1698186.751976
G104	-92323.573	19683.148	3.475	-320824.416175
G103	-92314.830	19694.082	18.392	-1697854.353360
LL56	-92324.157	19701.540	-3.475	320826.445575
			合計	334.428016
			合計面積	167.2140080
			地積	167.21 ㎡

地番	㉚ 674-38			
NO	Xn	Yn	Yn+1-Yn-1	Xn・(Yn+1-Yn-1)
G104	-92323.573	19683.148	3.078	-284171.957694
M2485	-92327.076	19678.766	-4.443	410209.198668
H31	-92326.956	19678.705	-1.089	100544.055084
H30	-92325.401	19677.677	-3.099	286116.417699
H29	-92323.166	19675.606	-7.185	663341.947710
LL68	-92318.395	19670.492	0.082	-7570.108390
LL43	-92314.243	19675.688	12.656	-1168329.059408
			合計	140.493669
			合計面積	70.2468345
			地積	70.24 ㎡

地番	㉛ 674-39			
NO	Xn	Yn	Yn+1-Yn-1	Xn・(Yn+1-Yn-1)
LL57	-92332.903	19690.607	-1.569	144870.324807
LL58	-92340.116	19681.579	-9.651	891174.459516
H34	-92336.728	19680.956	-1.166	107664.624848
H33	-92333.471	19680.413	-1.271	117355.841641
H32	-92328.885	19679.685	-1.647	152065.673595
M2485	-92327.076	19678.766	3.463	-319728.664188
G104	-92323.573	19683.148	11.841	-1093203.427893
			合計	198.832326
			合計面積	99.4161630
			地積	99.41 ㎡

(タケザワ製)

作製者	滋賀県愛知郡愛知川町大字愛知川1729番地 土地家屋調査士　廣瀬滋夫	(14年10月12日作製)	申請人	川重株式会社 代表取締役　川瀬重雄	縮尺	1/